

KOORDINATSYSTEM


PLAN SWEREF 99
HÖJD: RH00

TECKENFÖRKLARING

—	BELÄGGNINGSKANT
+29.83	PLUSHÖJD
■	ASFALT
■	GRUSYTA

ANMÄRKNING

GRÖNDALSVÄGEN MED TILLHÖRANDE FARTDÄMPANDE
ÄTGÄRDER SAMT RETURSTÄRNÄS OCH SKÖTS AV
VALLENTUNA KOMMUN
BOLLPLAN OCH LEKPLATS ÄGS OCH SKÖTS AV
GUSTAVSLUNDSVÄGENS SAMFÄLLIGHETSFÖRENING

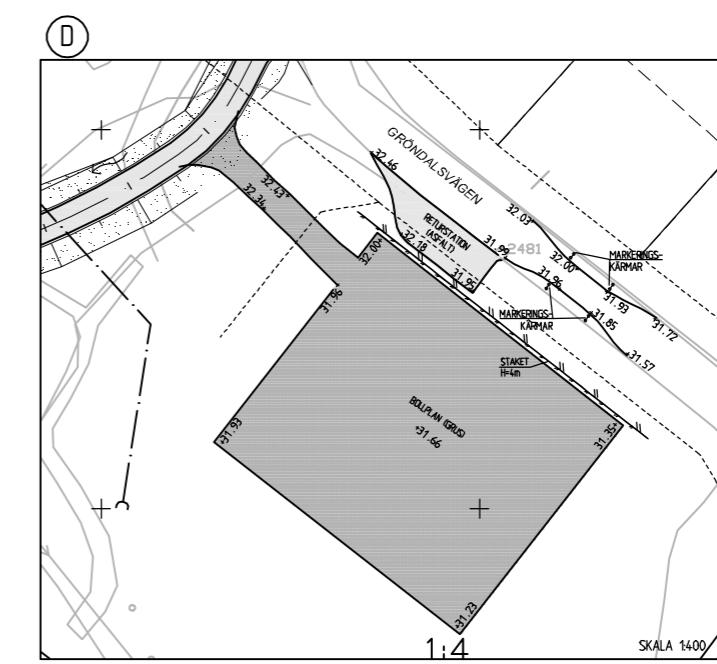

RELATIONSHANDLING
2012-01-17


Gunnar Ståhl
NCC

BET	ANT	ÄNDRINGEN AVSER	DATUM	SIGN
-----	-----	-----------------	-------	------

RELATIONSHANDLING

VALLENTUNA KOMMUN

GUSTAVSLUND

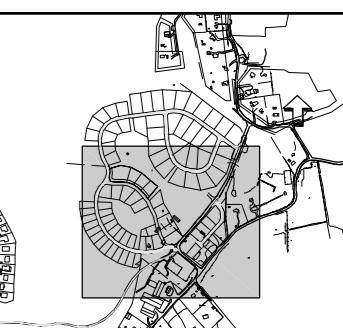

NCC Construction Sverige AB
Region Bröndby Stockholm
170 90 Solna (postbok: Vallgatan 3)
tel 08-585 510 00, fax 08-585 525 06
www.ncc.se

M	MARKTEMA AB Propellervägen 40 163 11 Täby	Tel: 08-732 88 00 Fax: 08-732 00 22 e-post: osabrenberger@marktema.se
		Tel: Fax: e-post:

UPPDRAF NR 07070 RITAD AV / KONSTR AV Å BRANTBERGER
DATUM 2012-01-04 ANSVARIG

VALLENTUNA KOMMUN
GUSTAVSLUND
BOLLPLAN, LEKPLATS, FARTDÄMPANDE ÄTGÄRDER
PLAN

SKALA A1: 1:400 A3: 1:800 NUMMER M10-500:REL BET